





gepl. Spielgerät

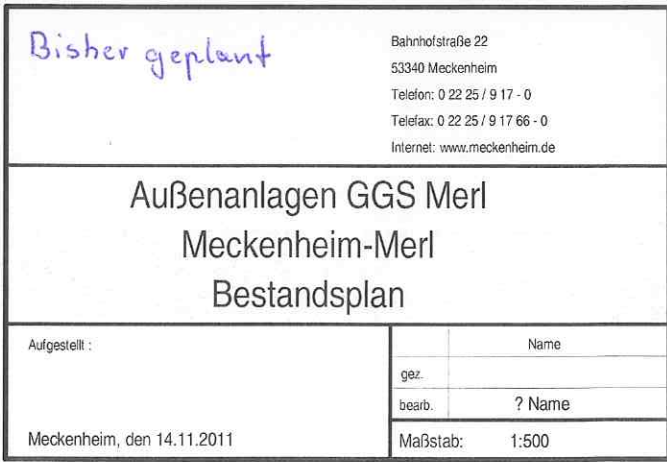

gepl. Spielgerät

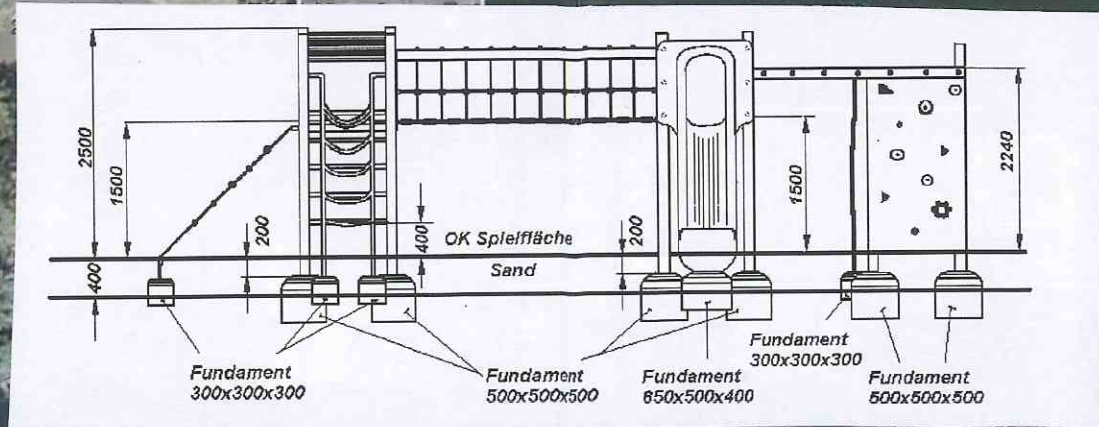

Weitsprung

Geplante Änderung		Bahnhofstraße 22 53340 Meckenheim Telefon: 0 22 25 / 9 17 - 0 Telefax: 0 22 25 / 9 17 66 - 0 Internet: www.meckenheim.de	
Außenanlagen GGS Merl Meckenheim-Merl Bestandsplan			
Aufgestellt:		Name	
gez.		?	
bearb.		?	
Meckenheim, den 14.11.2011		Maßstab: 1:500	