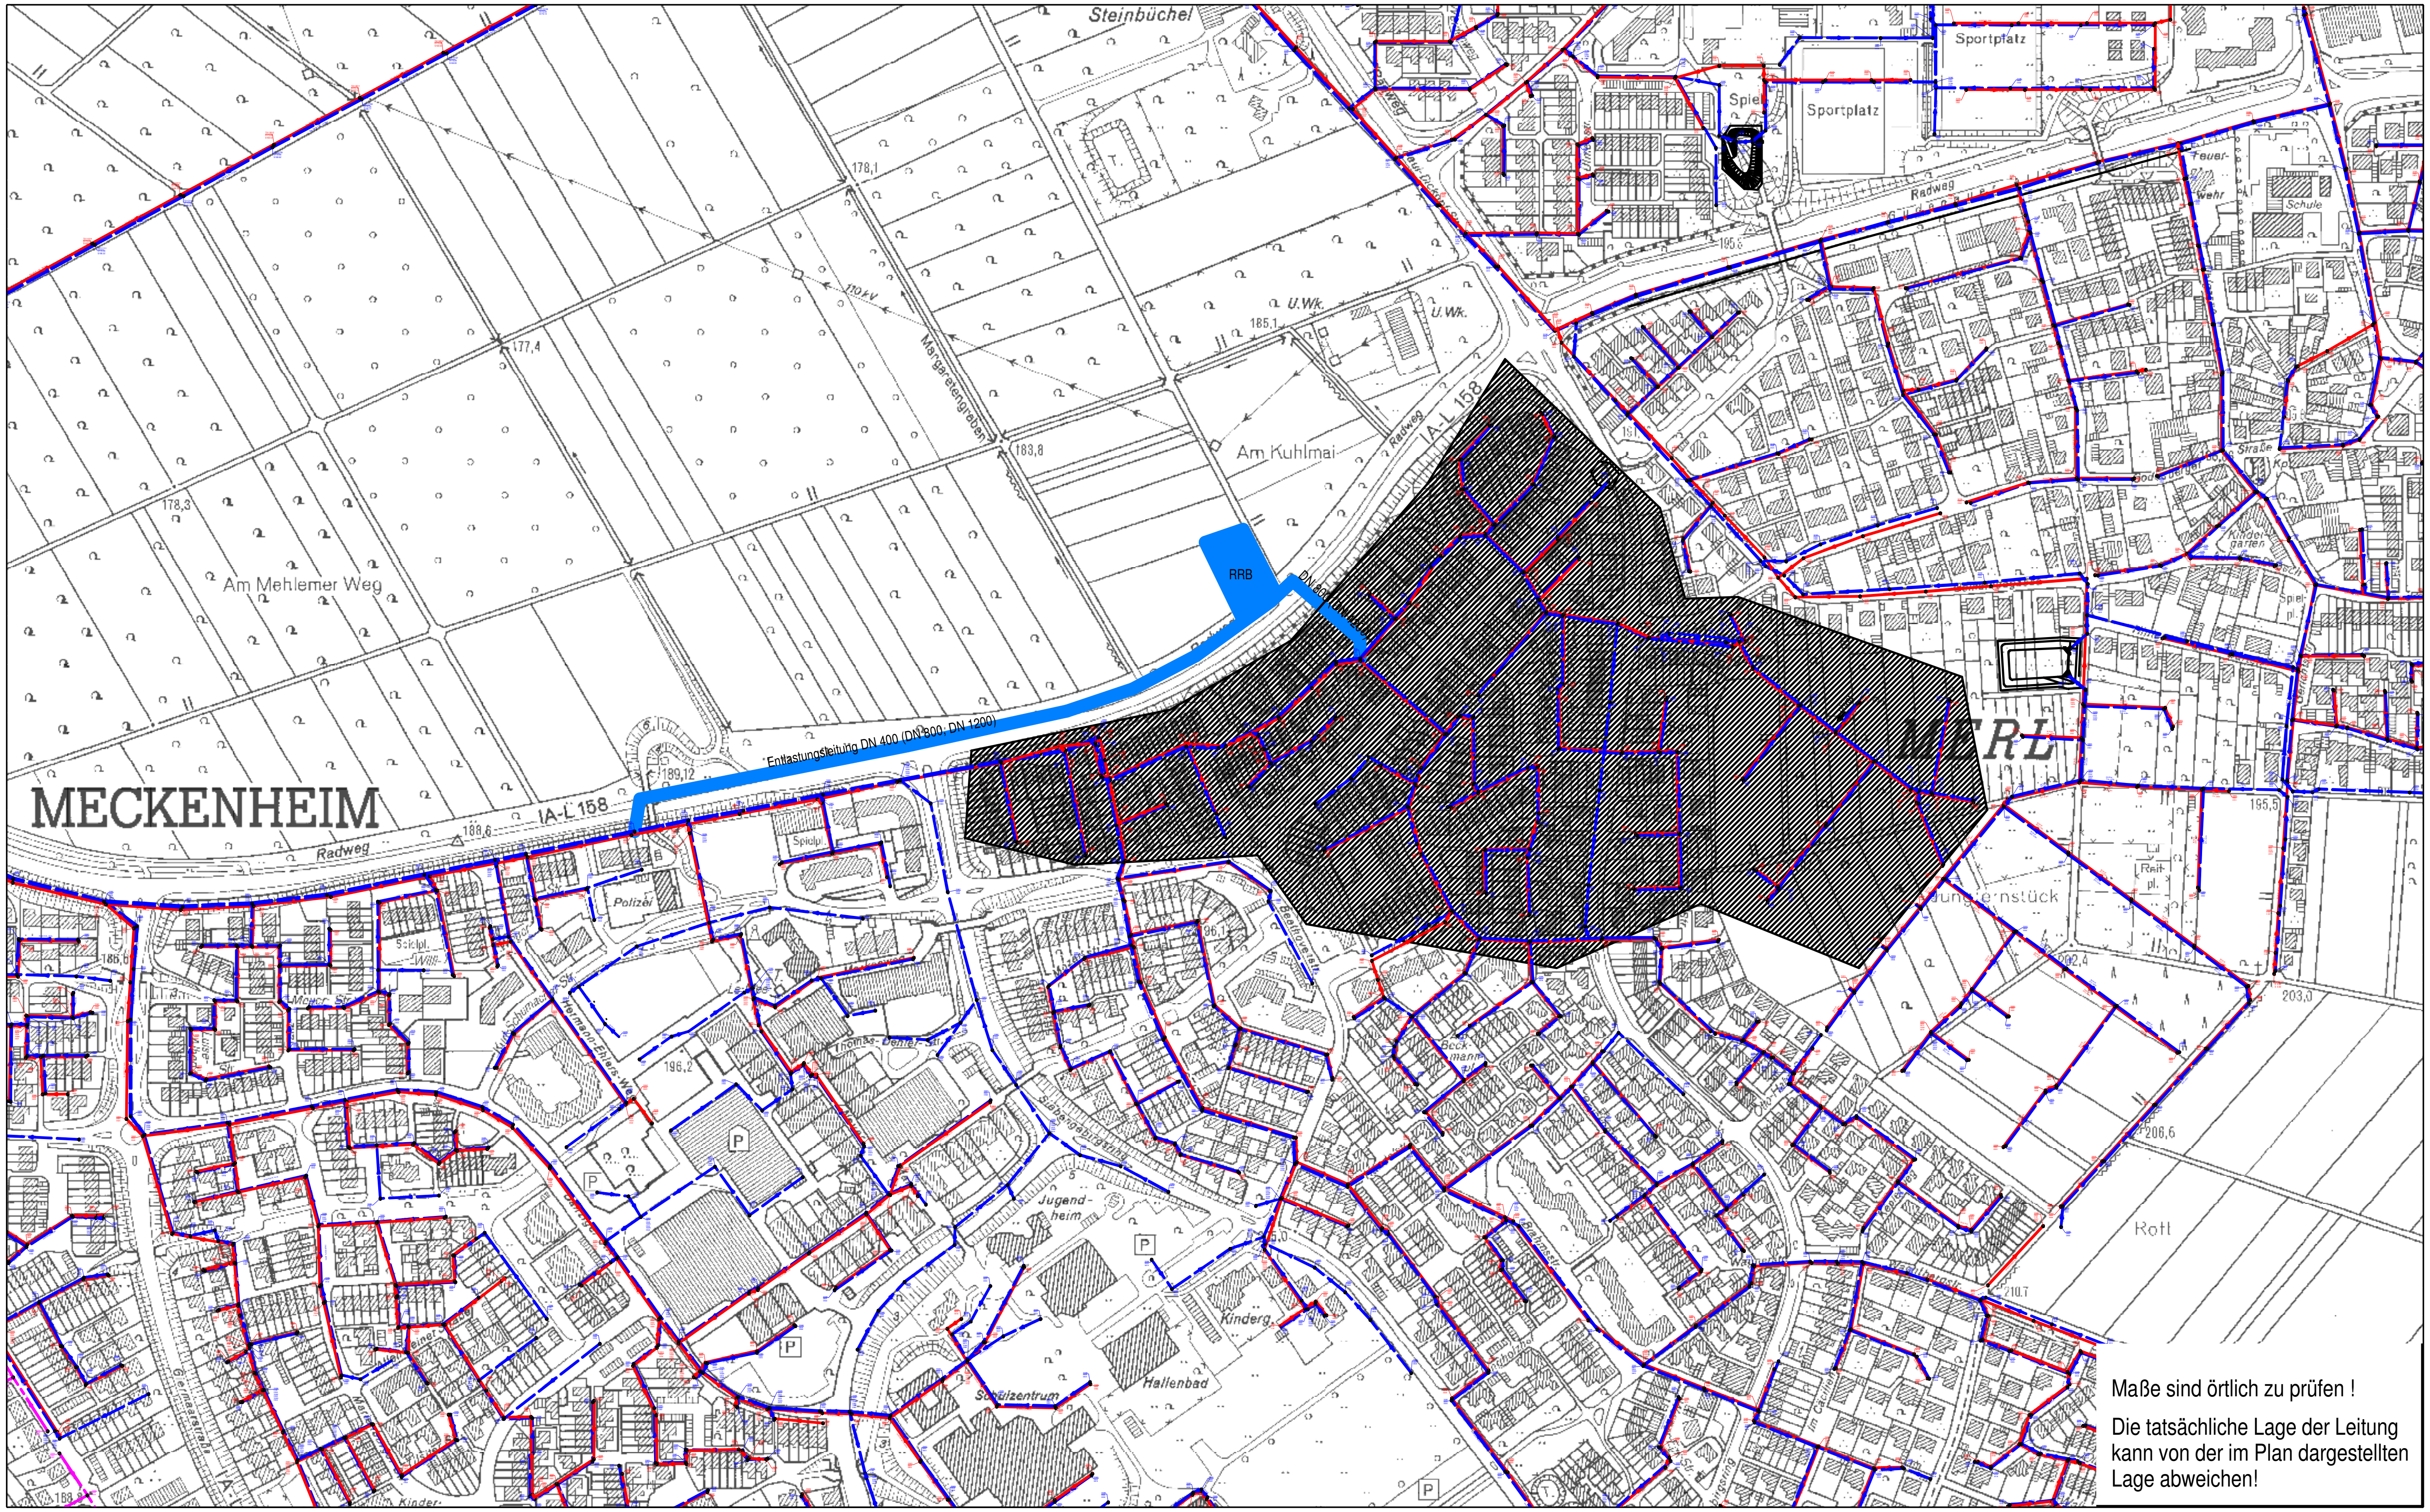

Maße sind örtlich zu prüfen !

Die tatsächliche Lage der Leitung kann von der im Plan dargestellten Lage abweichen!

Erft Verband

Am Erftverband 6, 50126 Bergheim
TELEFON: 02271/88-1145, TELEFAX: 02271/88-1300

Kanalbestandsplan Maßstab 1:5000

hydraulische Entlastung Neue Mitte

700 Meckenheim

24.11.2014 Az.: rh

RAHM_A3Q_EV.strasat